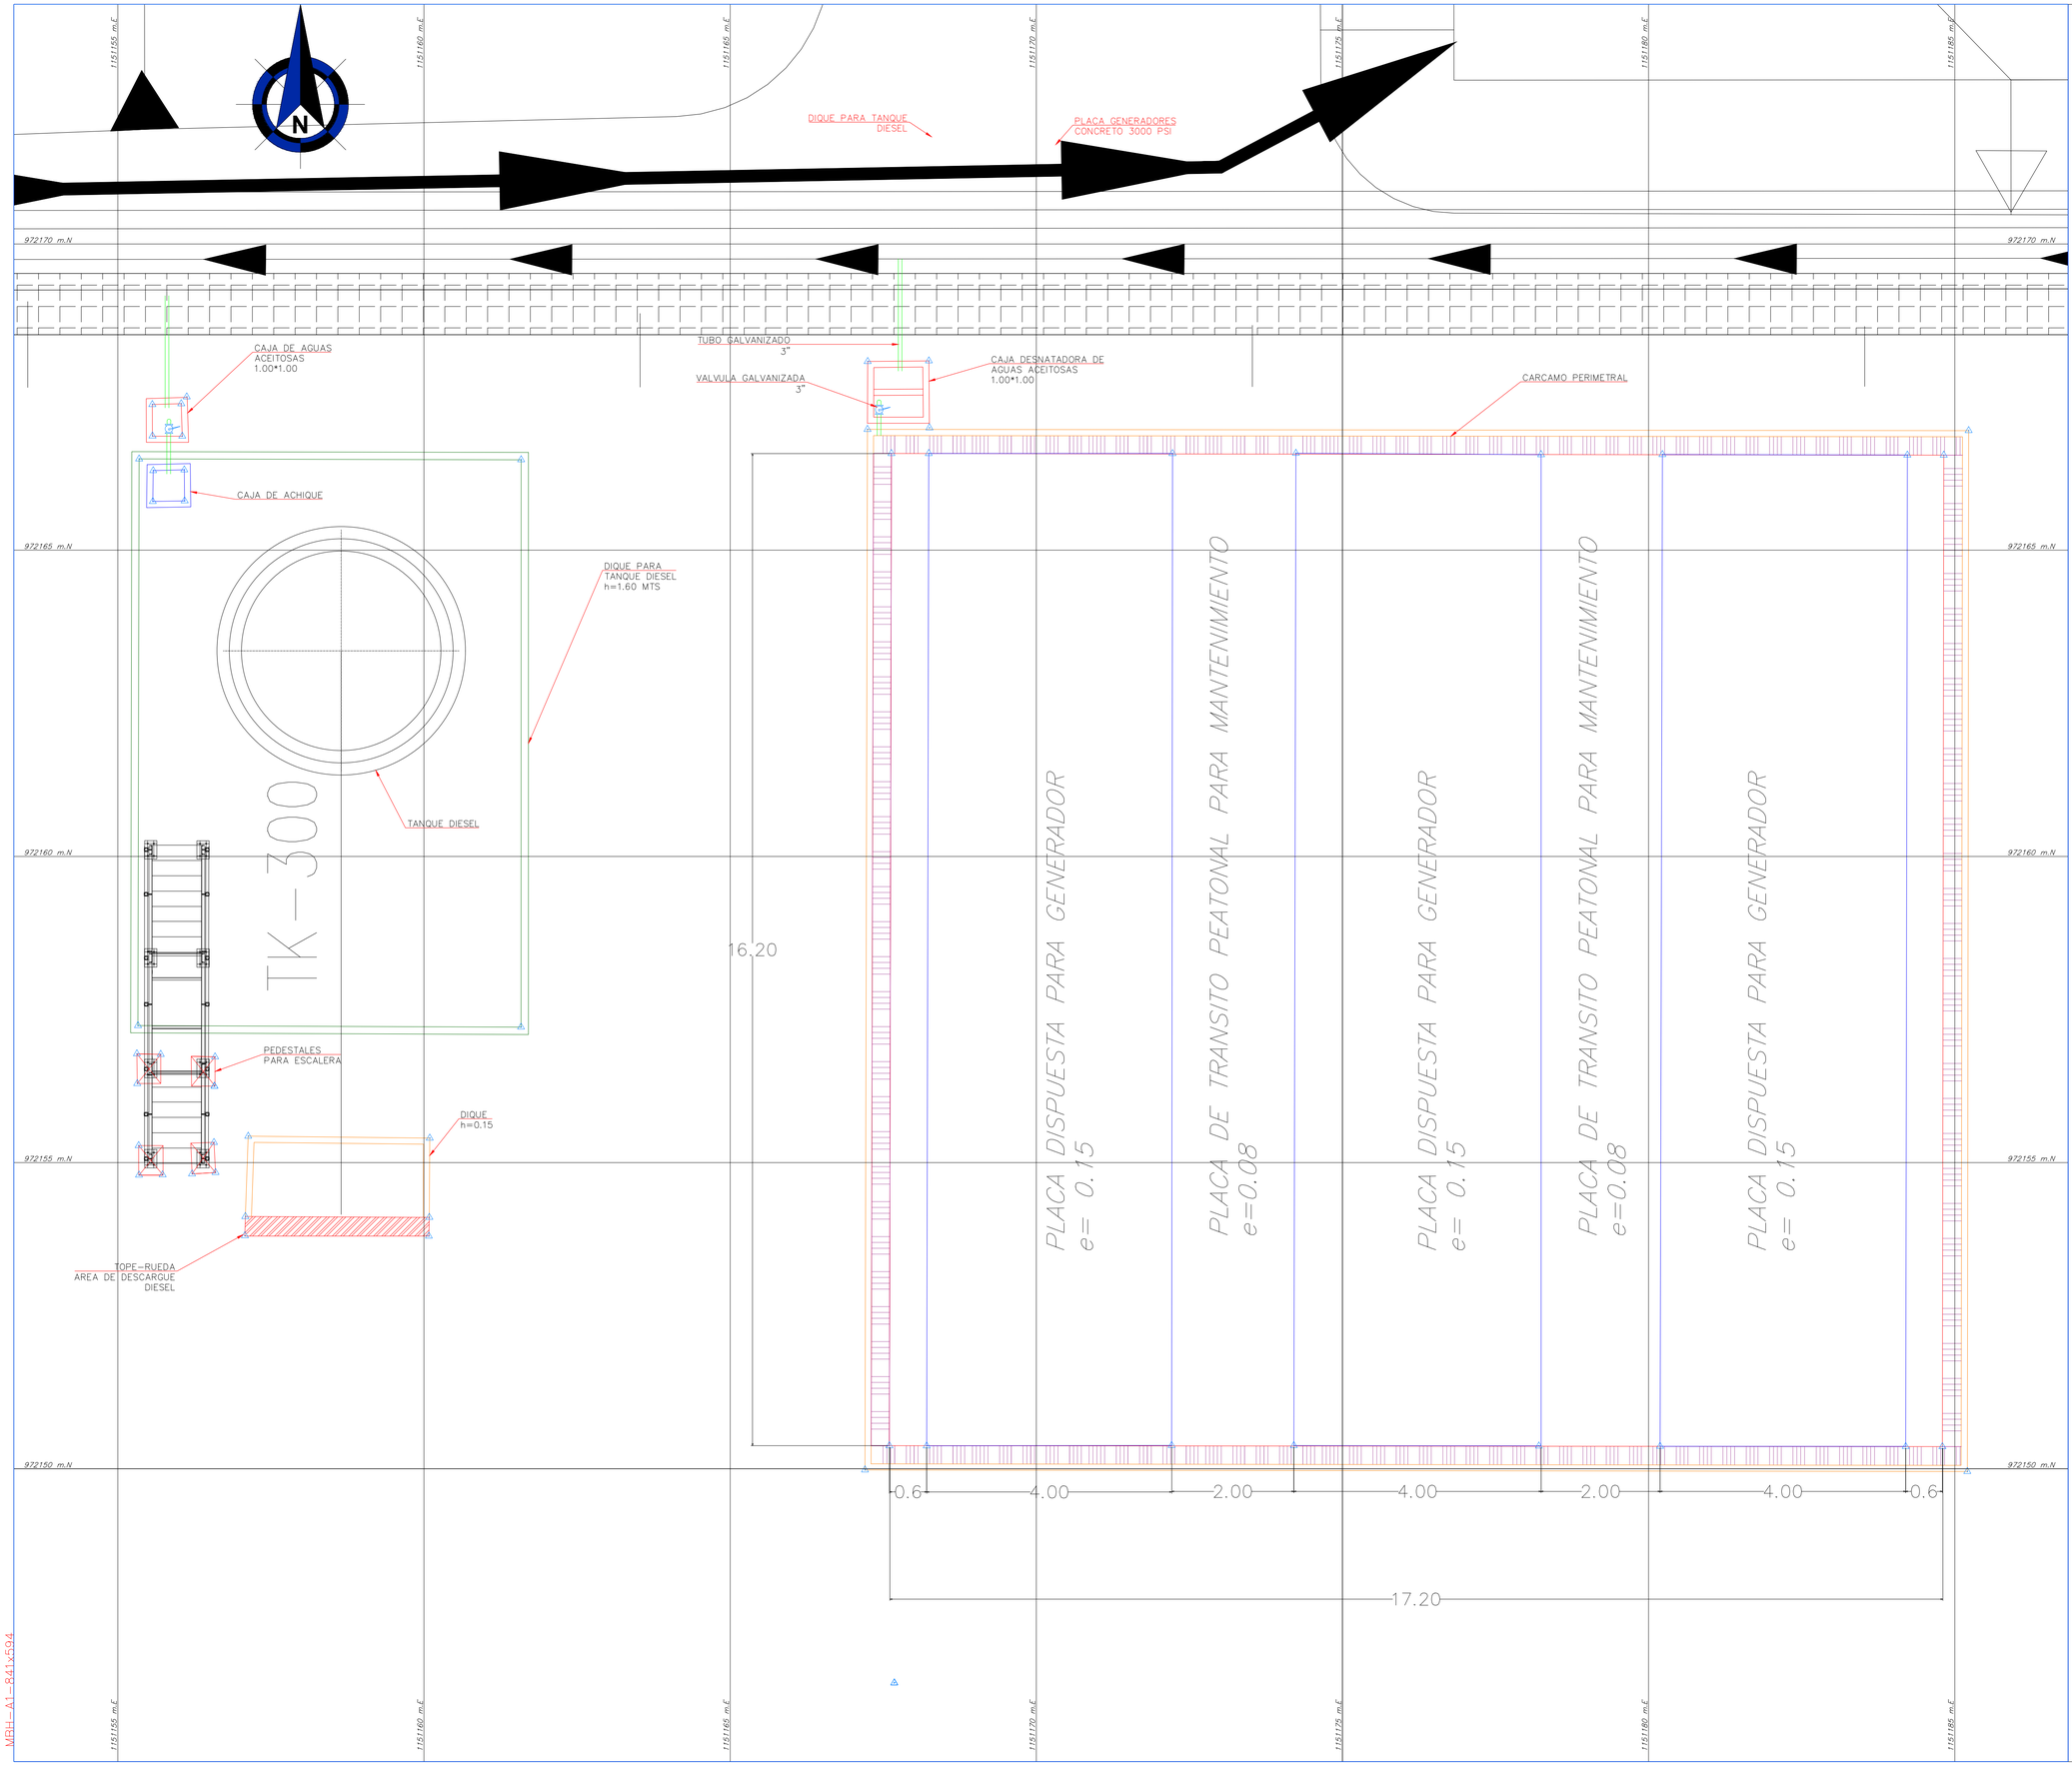

CABRESTERO

PROYECTO:

AMPLIACION FACILIDADES KITARO

CONTIENE:

PLANO AS-BUILT OBRAS CIVILES KITARO-AKIRA SUR

CONVENCIONES

- CARCAMO
- CAJA AGUAS ACEITOSAS
- CAJA DE ACHIQUE
- VALVULA 3"
- DIQUE
- PEDESTAL PARA DECANTADORES
- TOPE-RUEDA
- TOPE-RUEDA CON DIQUE
- PEDESTAL ESCALERA
- CUNETA

NOTAS:

DIBUJO:

JUNIOR YESSID BARRETO
Topografo

REVISION CONSTRUCTIVA:

JOSE LUIS RAMOS
Ingeniero Residente

REVISION CALIDAD:

JHON MORALES
Coordinador de Calidad

APROBO:

RODRIGO GALINDO
Director de Proyectos

FECHA: 10 septiembre 2020

ESCALA 1:50

PLANO 1/1

MRH-A1-841x594